


出来形管理図記入例

(分流式汚水)

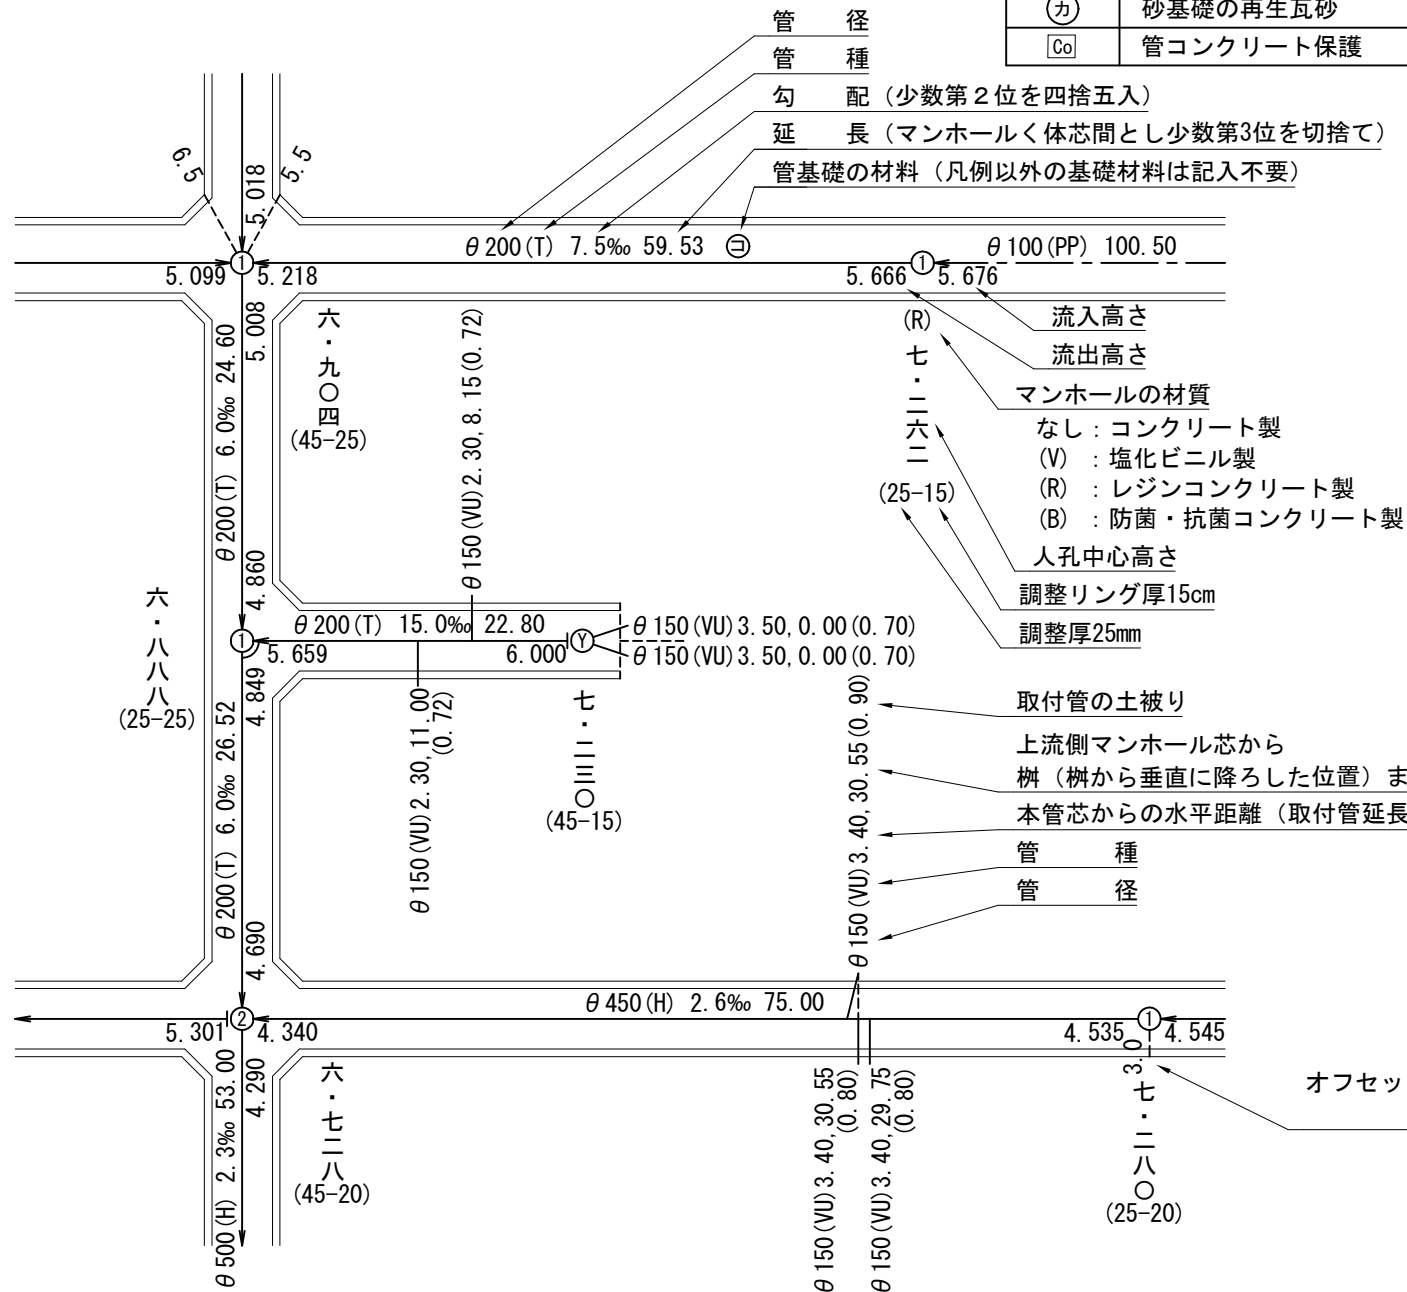

凡		例	
⊙	砂基礎の再生コンクリート砂	①	組立 0 号マンホール
カ	砂基礎の再生瓦砂	①	組立 1 号マンホール
Co	管コンクリート保護	②	組立 2 号マンホール
		③	組立 3 号マンホール
		⊙	組立 600×900 (楕円) マンホール
		⊙	組立 600×900 (馬蹄) マンホール
		●	小型マシンホール
		①	内径 600 マシンホール
		②	1 号マンホール
		③	2 号マンホール
		④	3 号マンホール
		⑤	4 号マンホール
		⑥	5 号マンホール
		⑦	特 1 号マンホール
		⑧	特殊マンホール (内法寸法記入)
		⑨	副管付マンホール
		⑩	取 付 管

この凡例は記入不要

管種の記号	
陶 管	T
ヒューム管	H
推 進 管	D
塩ビ管 (丸)	VU
塩ビ管 (卵)	VE
ハイセラ管	HC
ポリエチレン管	PP
ダクタイル鋳鉄管	DIP
塩ビ管 (リブ付)	PRP

豊橋市上下水道局


出来形管理図記入例

(分流式汚水)

年 月 日 図 番 8 0 1

備考

マンホール部出来形作成要領

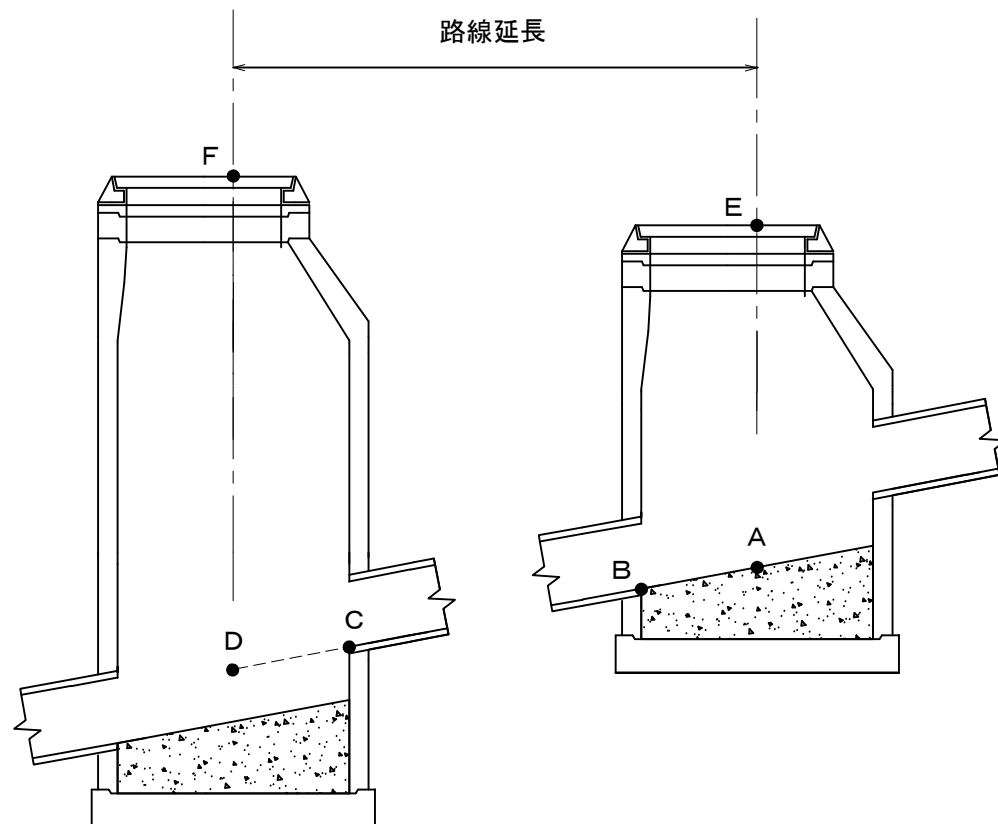

(D 設計値) D 計算値	路線番号		(A 設計値) A 計算値
取付管設置数			
(C 設計値) M番号 M規格	路線延長 勾配	(B 設計値) B実測値 B人孔深 流出側	M番号 M規格
(F 設計値) F 実測値	(設計値) 実測値	(E 設計値) E 実測値	

1956路線			
(32.366) 32.347	(32.376) 32.350	19	(33.262) 33.249
(33.792) 33.767			
(32.391) 32.365	(27.2) 27.09	(33.247) 33.234	
(2.84) 2.87	(32.6‰) 33.2‰	(1.84) 1.85	
(35.231) 35.235		(35.087) 35.084	

(参考図)

豊橋市上下水道局			
マンホール部出来形作成要領			
年	月	日	図番
			802
備考	N		